

pbbroda@online.de

Sitzplätze
incl. 4 Rollstuhlplätze

Ebene UK.
Eingang 12.50

Ebene  Schulhof Aussens

Samtgemeinde Uchte 31600 Uchte, Balkenkamp
Tel. 05763-183-0

Trakt 1 Oberschule
UG/EG > Pausenhof 31600 Uchte, Hannoversche Straße

nach Aufmaß u. Bestandsplänen abtragen **Februar 2015**


Bühne+Nebenräume
126,08 m² davon Erweiterung
43,88 m²

Erweiterung Halle
106.27 m²

481

④x Rollstuhl

R 117	Pausenhalle		
239,62	m ²		

R 122 Stuhlla
17.70 m²

11

1.45

R 116 Kiosk
1.11 m²

 3.215

35 6
75

~~2.1~~

135		
-----	--	--

$$\frac{2.175}{\text{---}}$$

R 114 Essraum
25.64 m²

11. 8

2.065	2.065
-------	-------

4 5.945

R 127 Keller 2
26.68 m²

R 126 Keller 1
34.90 m²

R 128 Tankrau
63.92 m²

R 125 Heizraum
66.24 m²

96

- 0,60

74

1	2.5
---	-----

8.26

—

7.675

Garderobe o. private Schränke (ca. 40 Stk.)
als Vorraum zu den WC's

Entwurf

Planungsbüro Broda, Uchte

Tel.: 05763-737

pbbroda@online.de

Samtgemeinde Uchte	31600 Uchte, Balkenkamp Tel. 05763-853-0
Trakt 1 Oberschule	
1. OG - EG Haupt-Eingang 31600 Uchte, Hannoversche Straße	
nach Aufmaß u. Bestandsplänen übertragen	Februar 2015
planungsbüro broda	tel. 05763-737
info: netter-@-7 31 600 uchte	pbbroda@online.de

Trakt 1 EG

Vorschlag **E** geä. 5.4.16

1:1:200

 = neue Fläche
geplanter Anbau


Besucher - WC
behindertengerecht

Fahrrad 2-sälig
stop für
50cm-Ebene

Ebene
Eingang

ohne Trennwand

hier nur
Überdach
neu

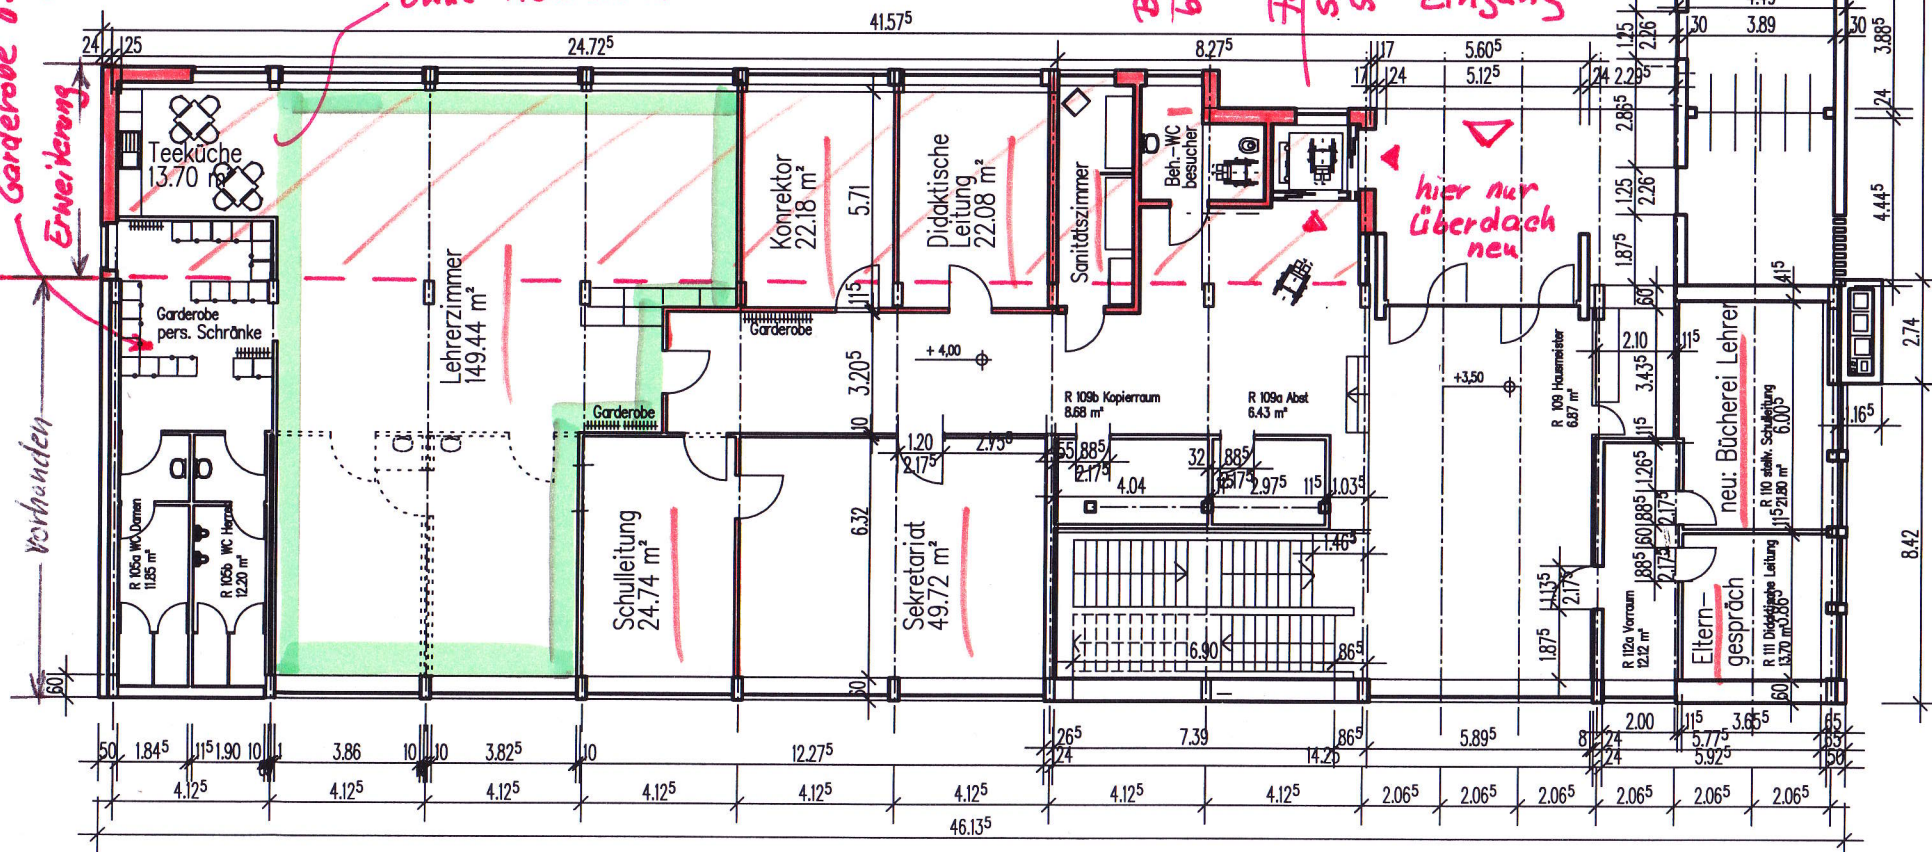

Entwurf


Planungsbüro Broda, Uchte



Tel.: 05763-737

pbbroda@online.de

Trakt 1 OG
zum Vorschlag Erweiterung
M 1:200 4.6.2015

Samtgemeinde Uchte 31800 Uchte, Balkenkamp Tel. 05763-883-0	
Trakt 1 Oberschule 2.OG = OG Haupt-Eingang 31800 Uchte, Hannoversche Straße	
nach Aufmaß u. Bestandsplänen übertragen pbb planungsbüro broda Kfz - telefon - fax 7 31 800 uchte	Februar 2015 telefon 05763-737 pbbroda@online.de

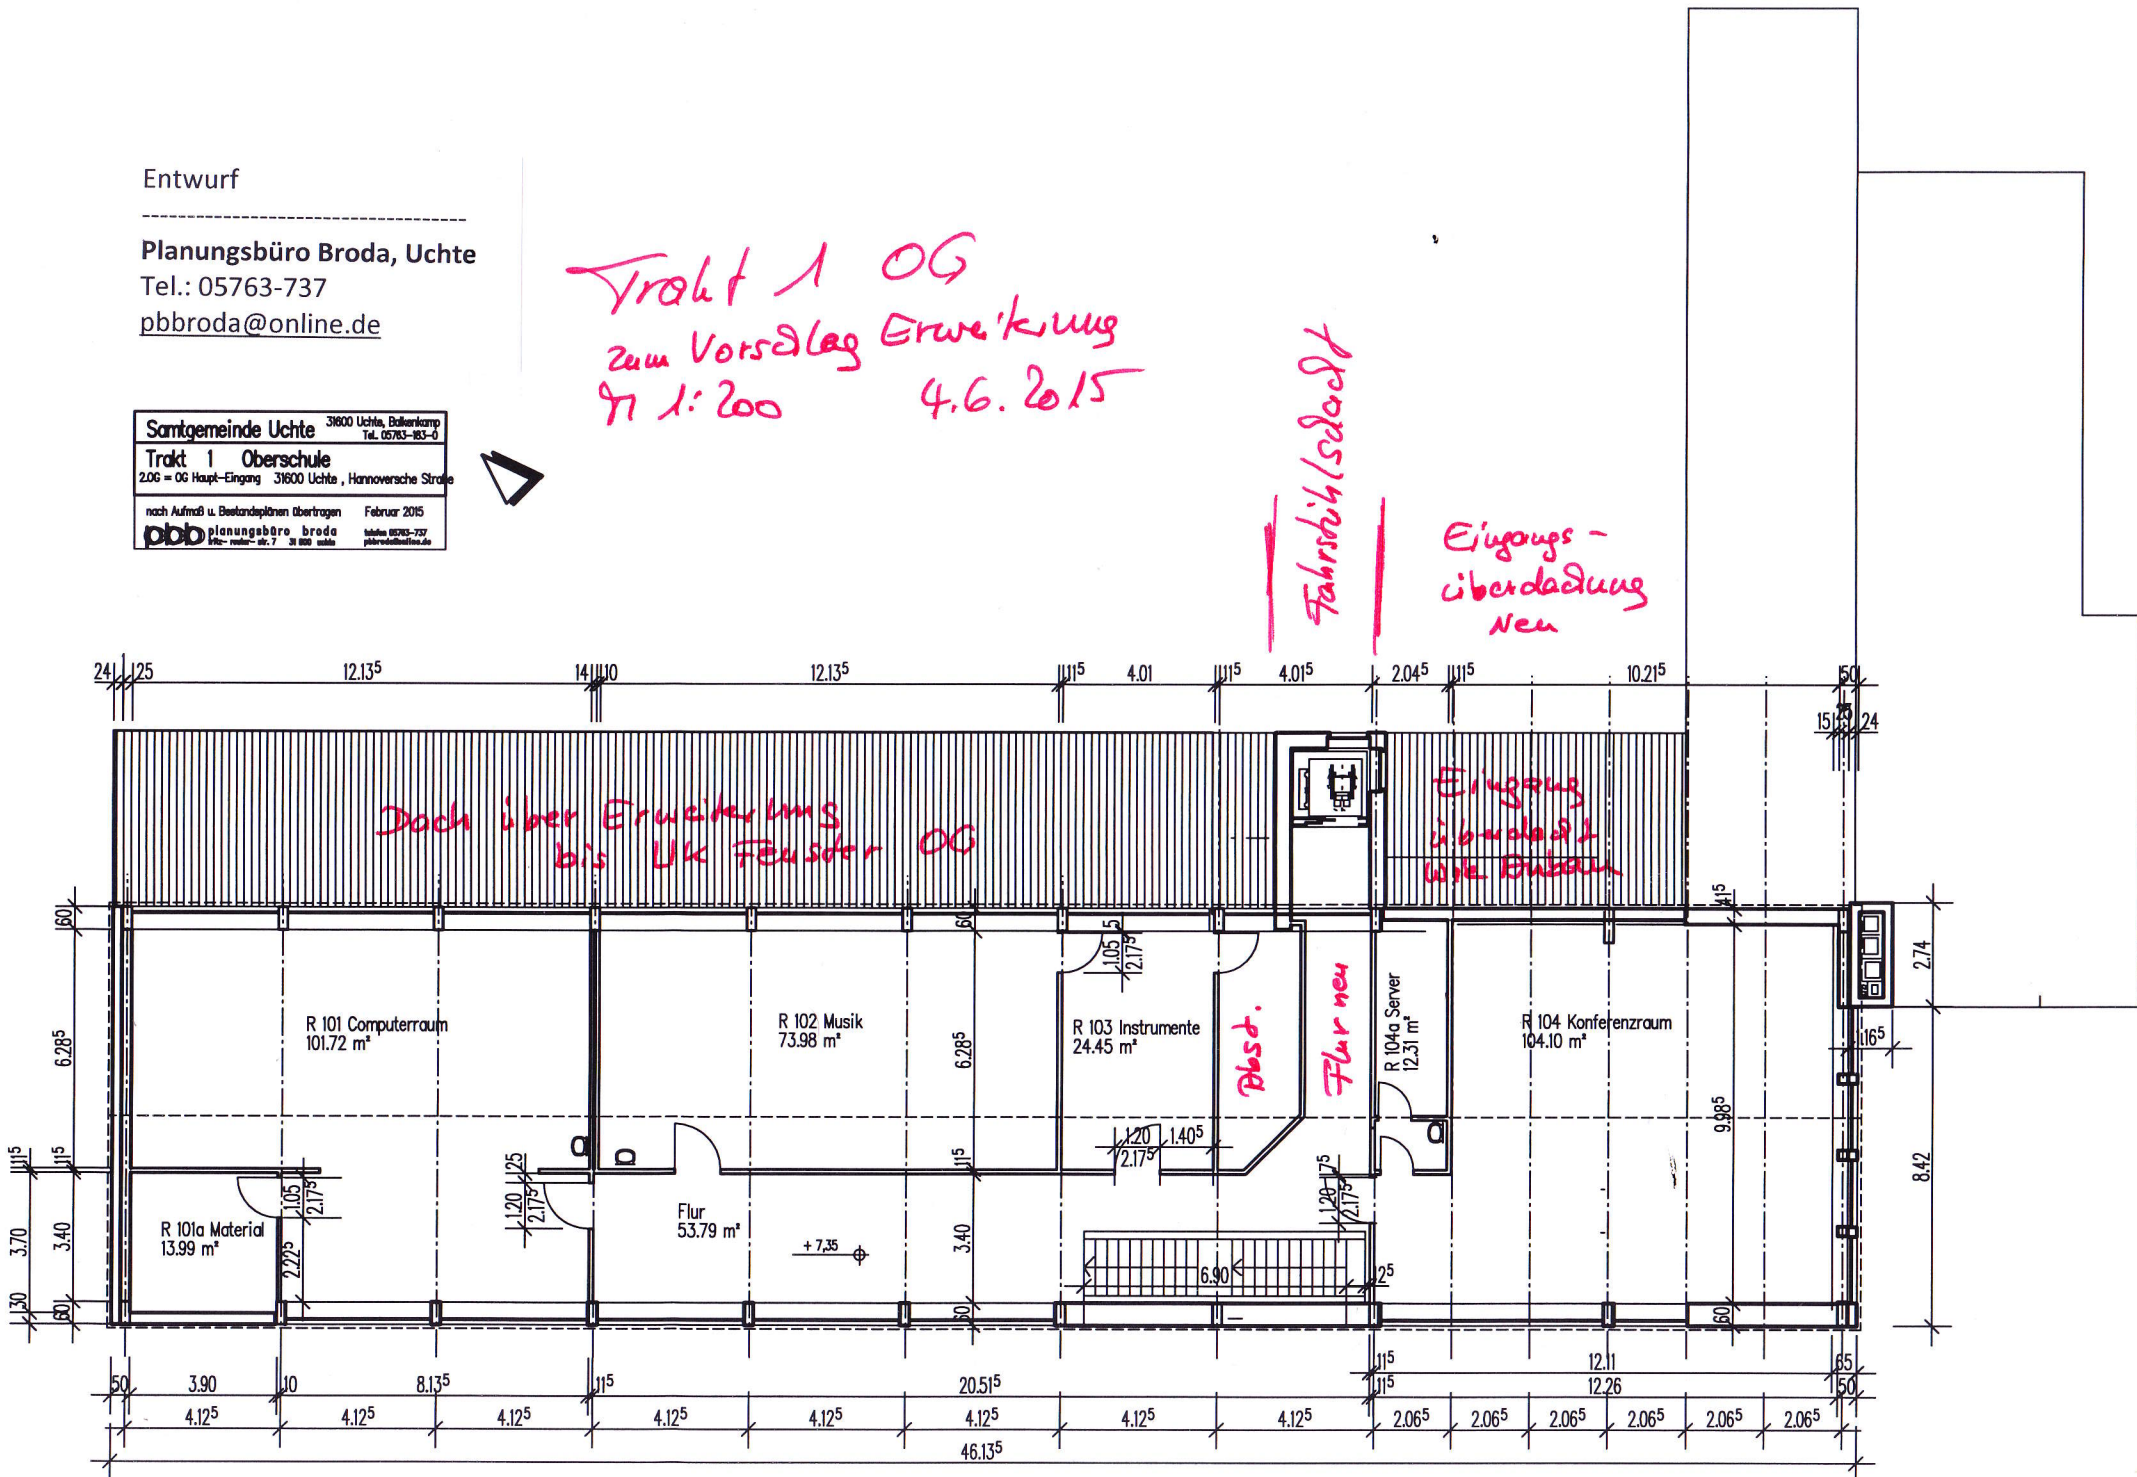

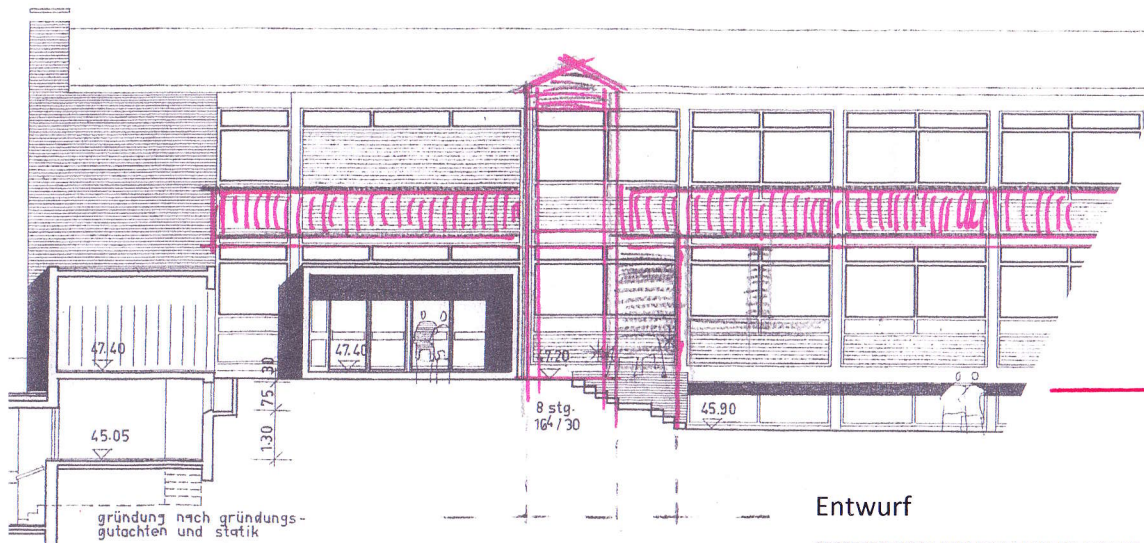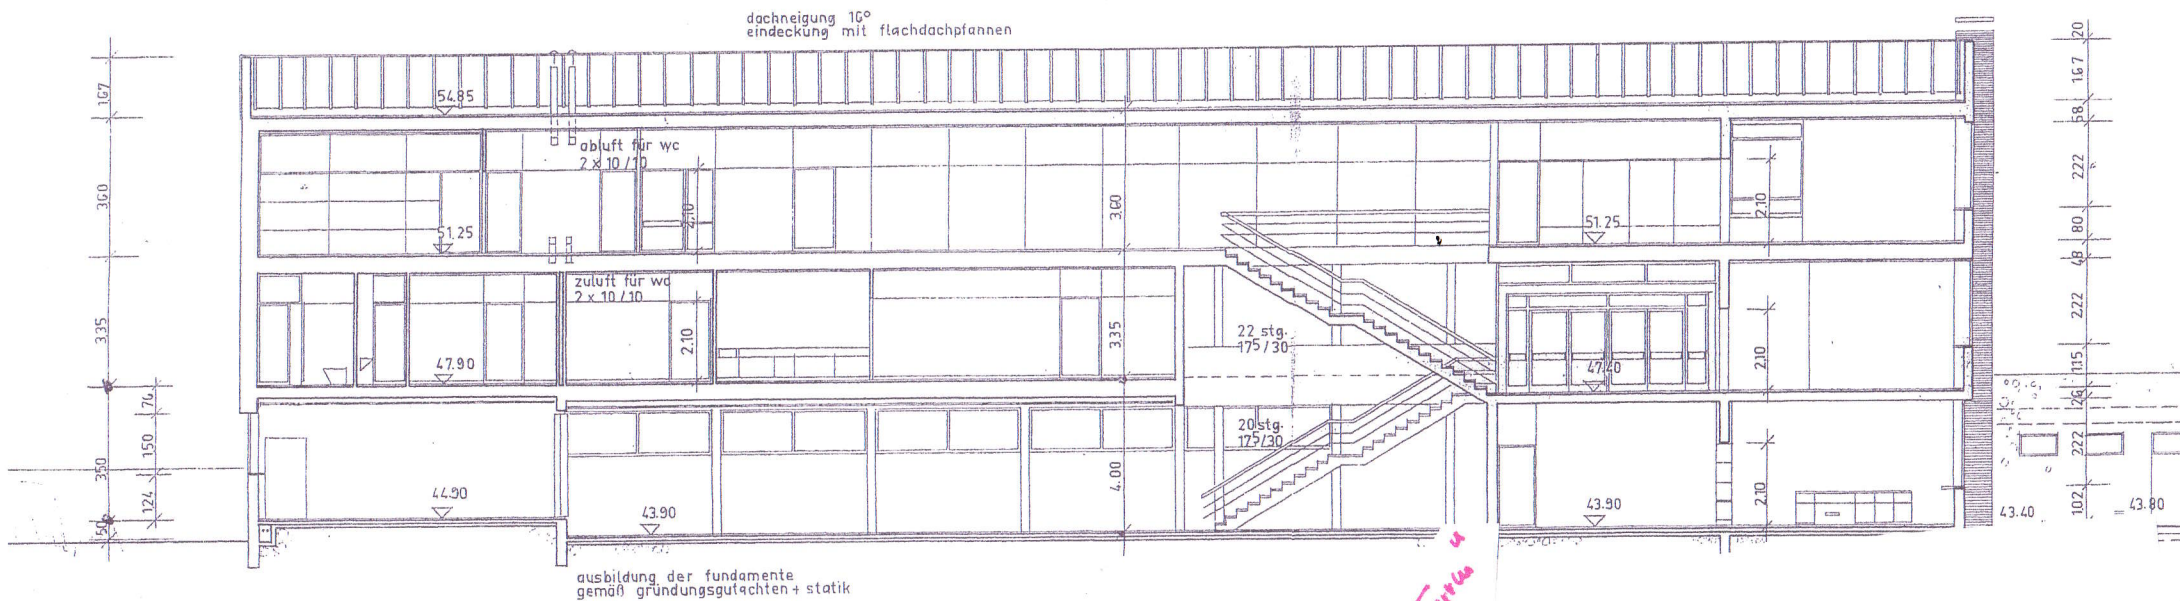

Entwurf


Planungsbüro Broda, Uchte

Tel.: 05763-737


pbbroda@online.de

HAUPTGEBÄUDE VON NORDOSTEN MIT SCHNITT C-C

Trakt ①

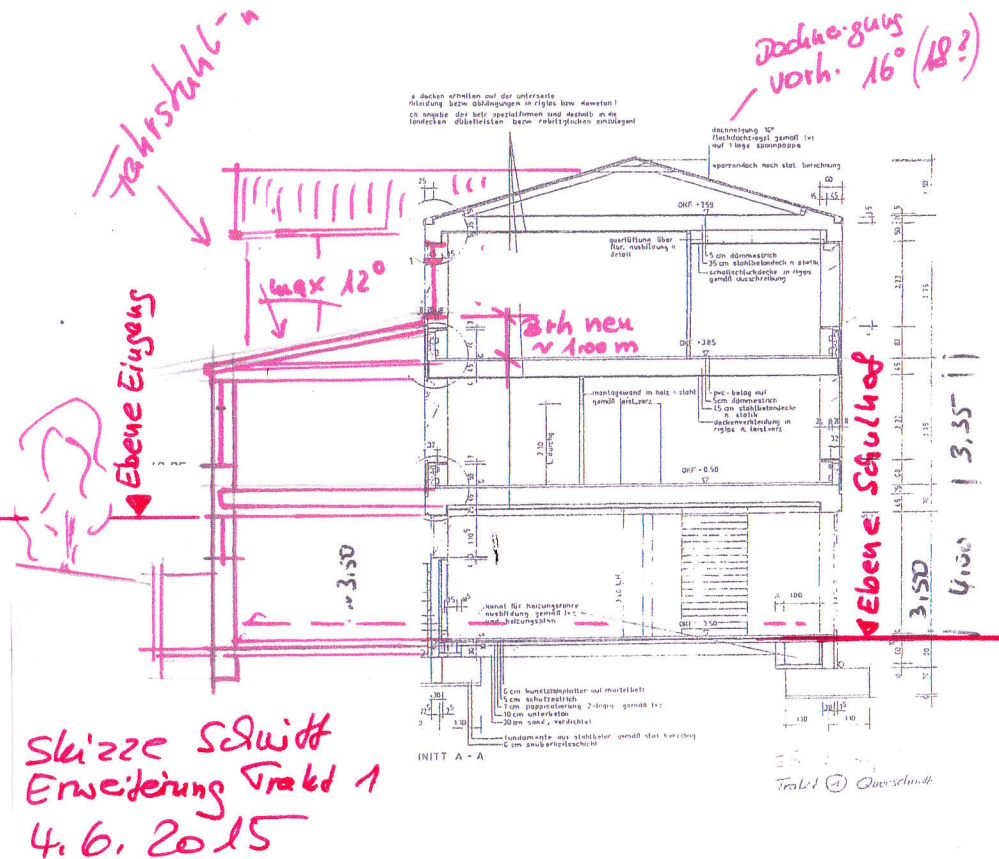

Skizze Schnitt Erweiterung Trakt 1
4.6.2015

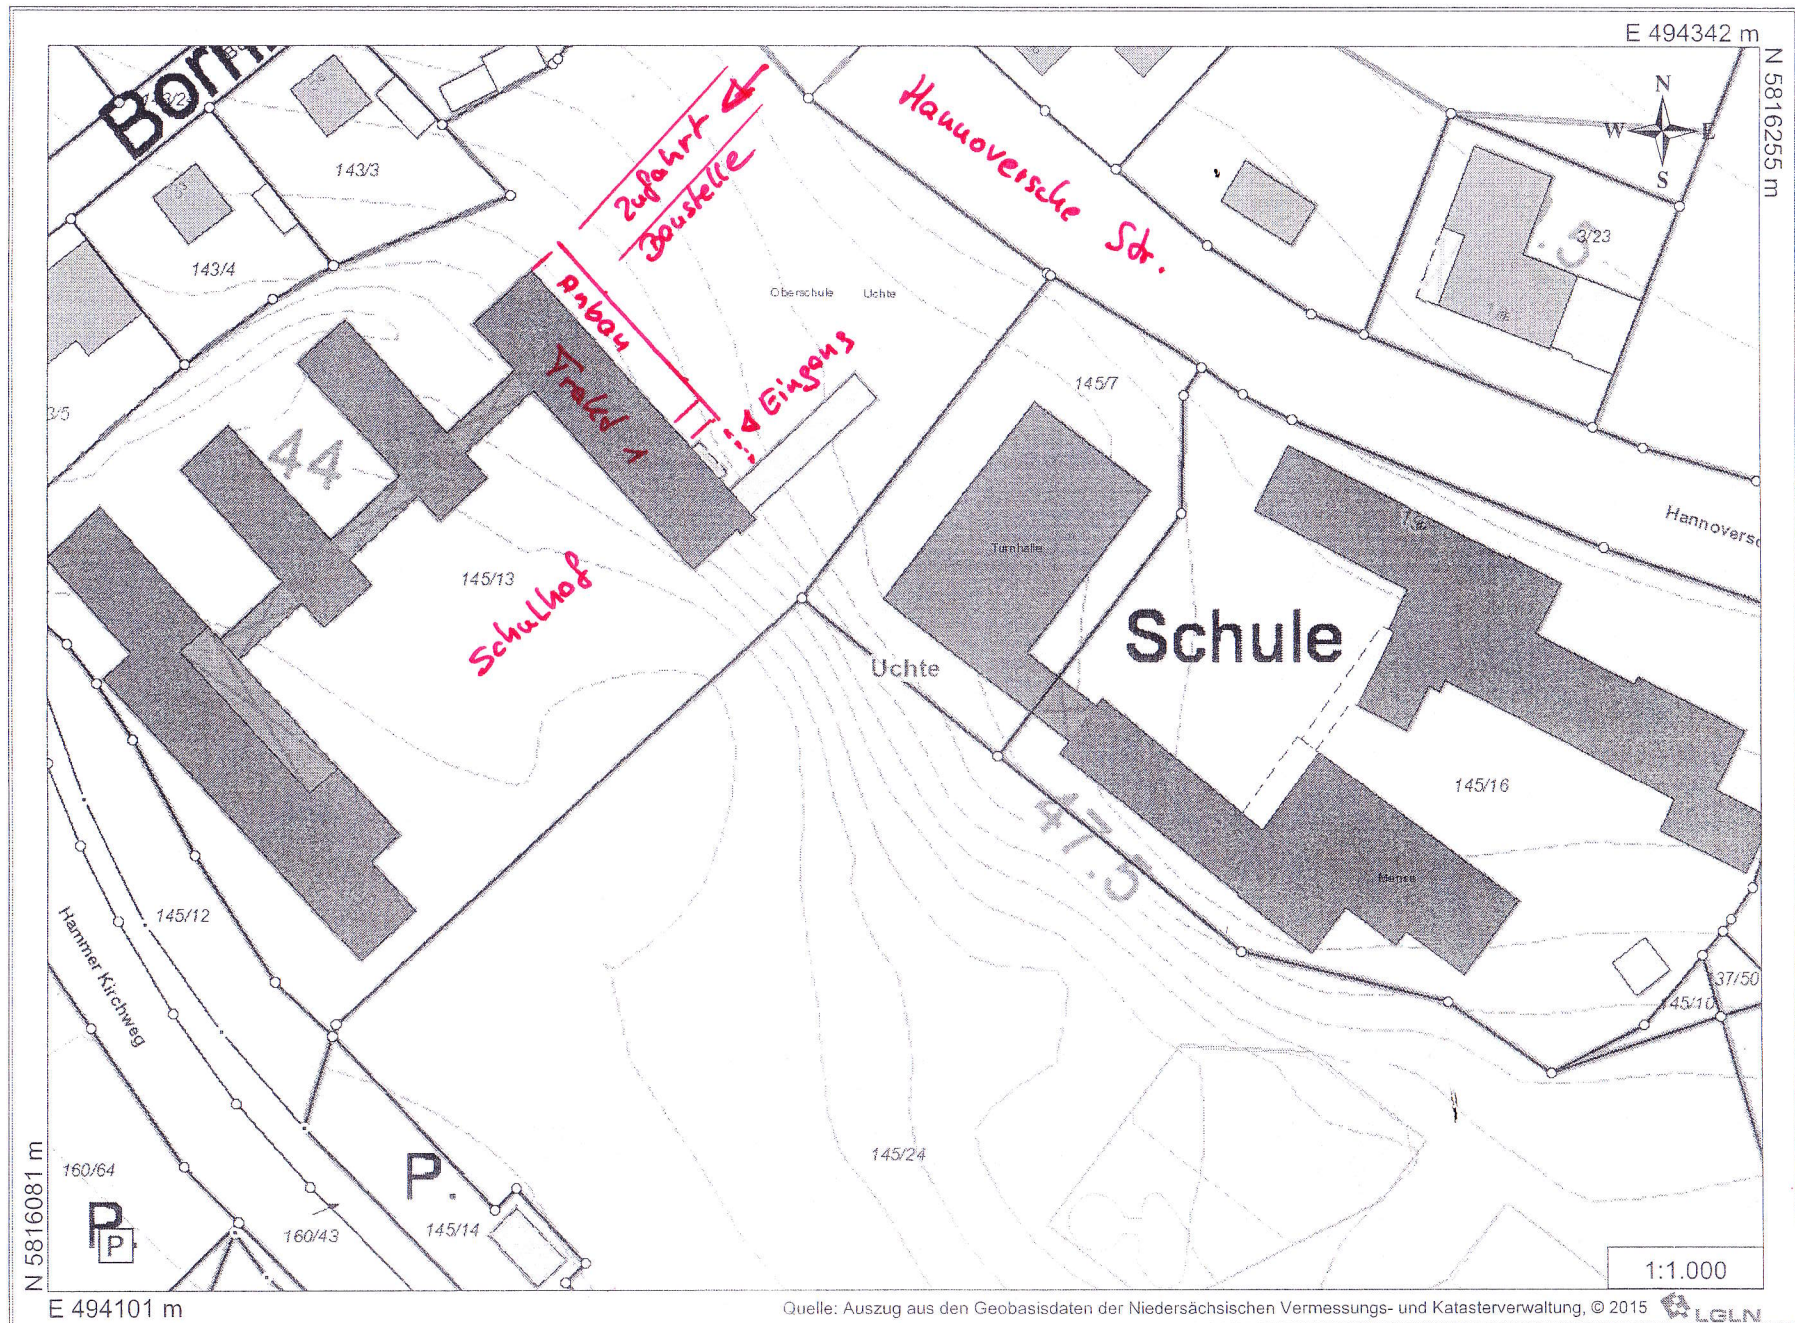

planungsbüro broda
31600 uchte
fritz-reuter-straße 7

Logeplan - Skizze zum geplanten Anbau Trakt 1
8.6.2015